


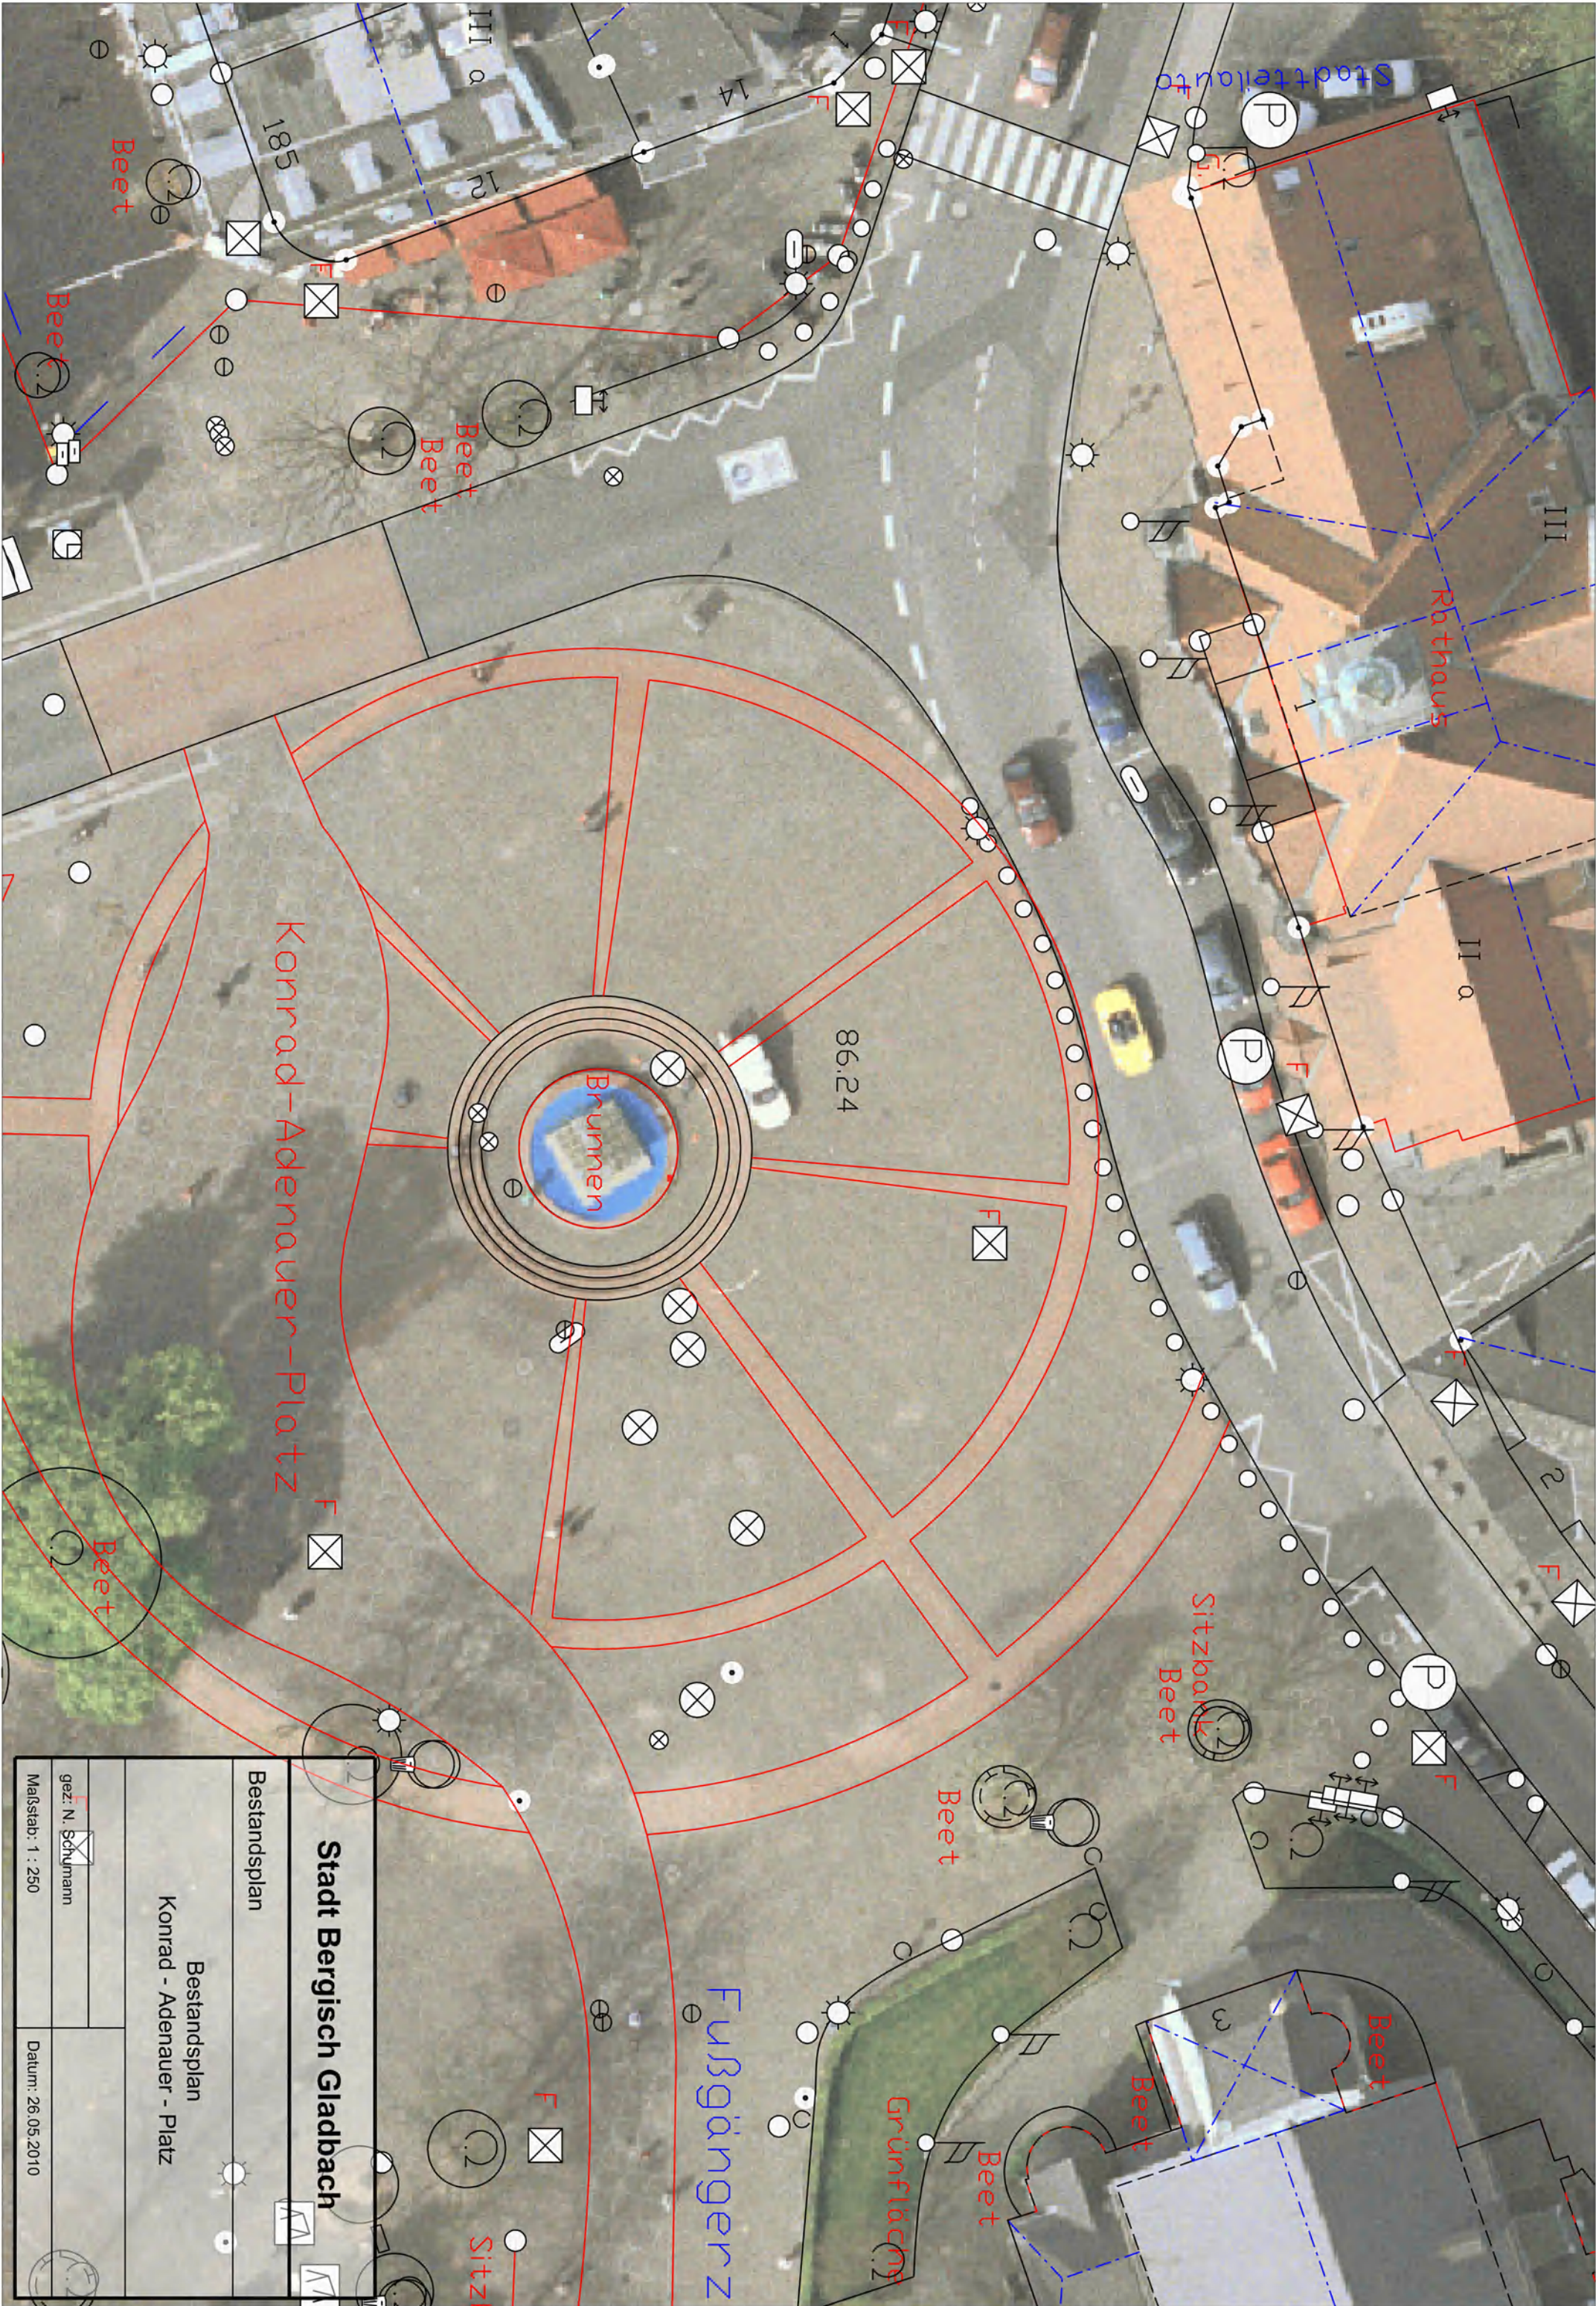

Stadt Bergisch Gladbach

Bestandsplan

Bestandsplan

Konrad - Adenauer - Platz

gez: N. Schumann

Datum: 26.05.2010

Maßstab: 1 : 250