

PROF. DIETER PRINZ  
DORPE 6a  
51515 KÜR TEN  
TEL 02207-2501  
FAX - 848498  
prinz.kuer ten@ t-online.de

16.02.12

E 21.02.

MV 24.02.2012

6-61  
24/2  
/

Stadt Bergisch Gladbach  
Fachbereich 6  
Frau Dipl.-ing. G. Müller-Veit  
Wilhelm Wagener Platz  
51429 Berg. Gladbach

### Stellungnahme zu Planungskonzepten Kreuzung Haupt-/ Odenthaler Strasse

Sehr geehrte Frau Müller-Veit,

das Thema Verkehr hat im Zentrum der Stadt in den vergangenen Jahrzehnten immer wieder eine zentrale Rolle gespielt. Die tatsächlichen oder nur „gefühlten“ Probleme haben zu mancherlei Lösungsangeboten verführt, die der Stadt mehr gedient haben, wenn sie *nicht* ausgeführt wurden, wenn die Stadt vor einem „autogerechten“ Umbau verschont geblieben ist.

In diesem Sinne ordne ich die leidenschaftliche Diskussion über eine Optimierung des Kreuzungsbereichs Hauptstrasse – Odenthaler Strasse ein. Es geht m. E. zuerst um eine angemessene Gestaltung dieses Ortes als „Stadteingang“ einschließlich der Wertschätzung der stadthistorischen Zeugnisse und Ensembles. Die Verkehrsfunktion ist hier als dienende und nicht als beherrschende einzuordnen.

Ich erlaube mir, die mir vorgelegten Varianten unter dieser Prämisse zu bewerten (+ / -), - siehe Anlagen.

Das Konzept der Herren Klatt und Wittrock möchte ich nicht bewerten.

Vielleicht ist es interessant sich zu erinnern, welche verkehrstechnischen Vorgaben bei dem Wettbewerb Buchmühle (1985) zu berücksichtigen waren und welche stadthistorischen Möglichkeiten sich daraus ergaben.

Ich hoffe, Ihnen mit dieser knappen und eindeutigen Stellungnahme zu Ihrem Problem gedient zu haben – und wünsche Ihnen eine sachliche und verantwortliche Diskussion dieses Themas.

Mit freundlichem Gruß



6 Anlagen

2017


PAPNEG






Stadt Bergisch Gladbach  

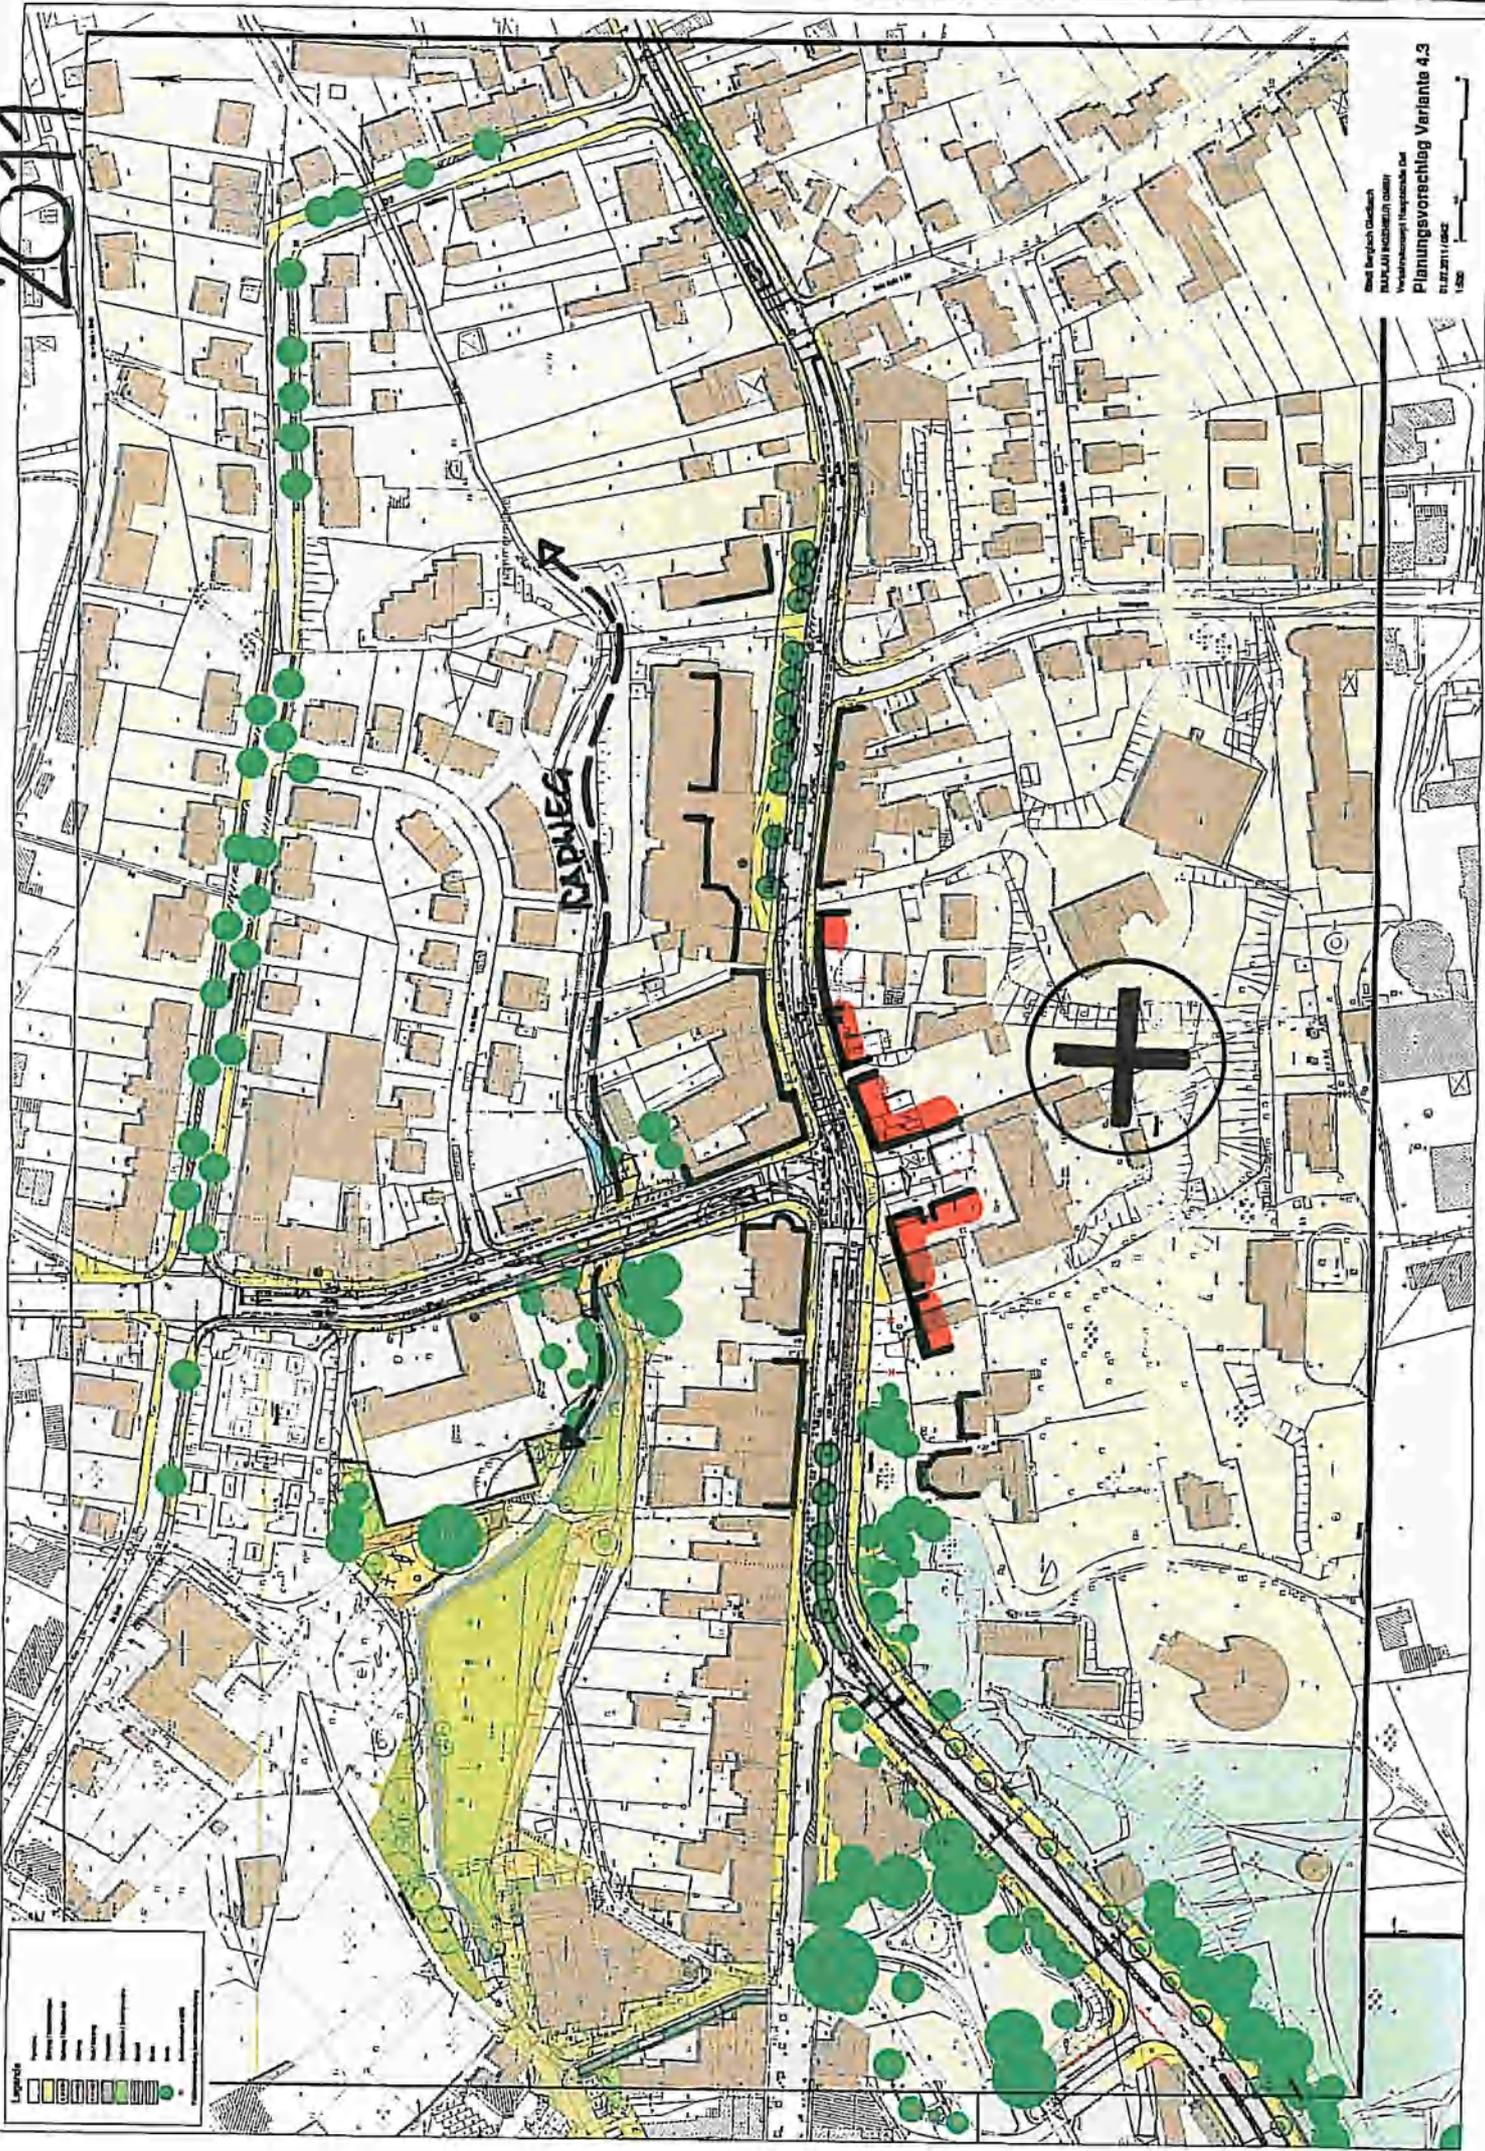


2011

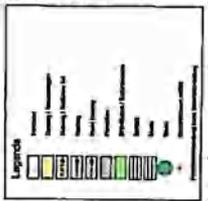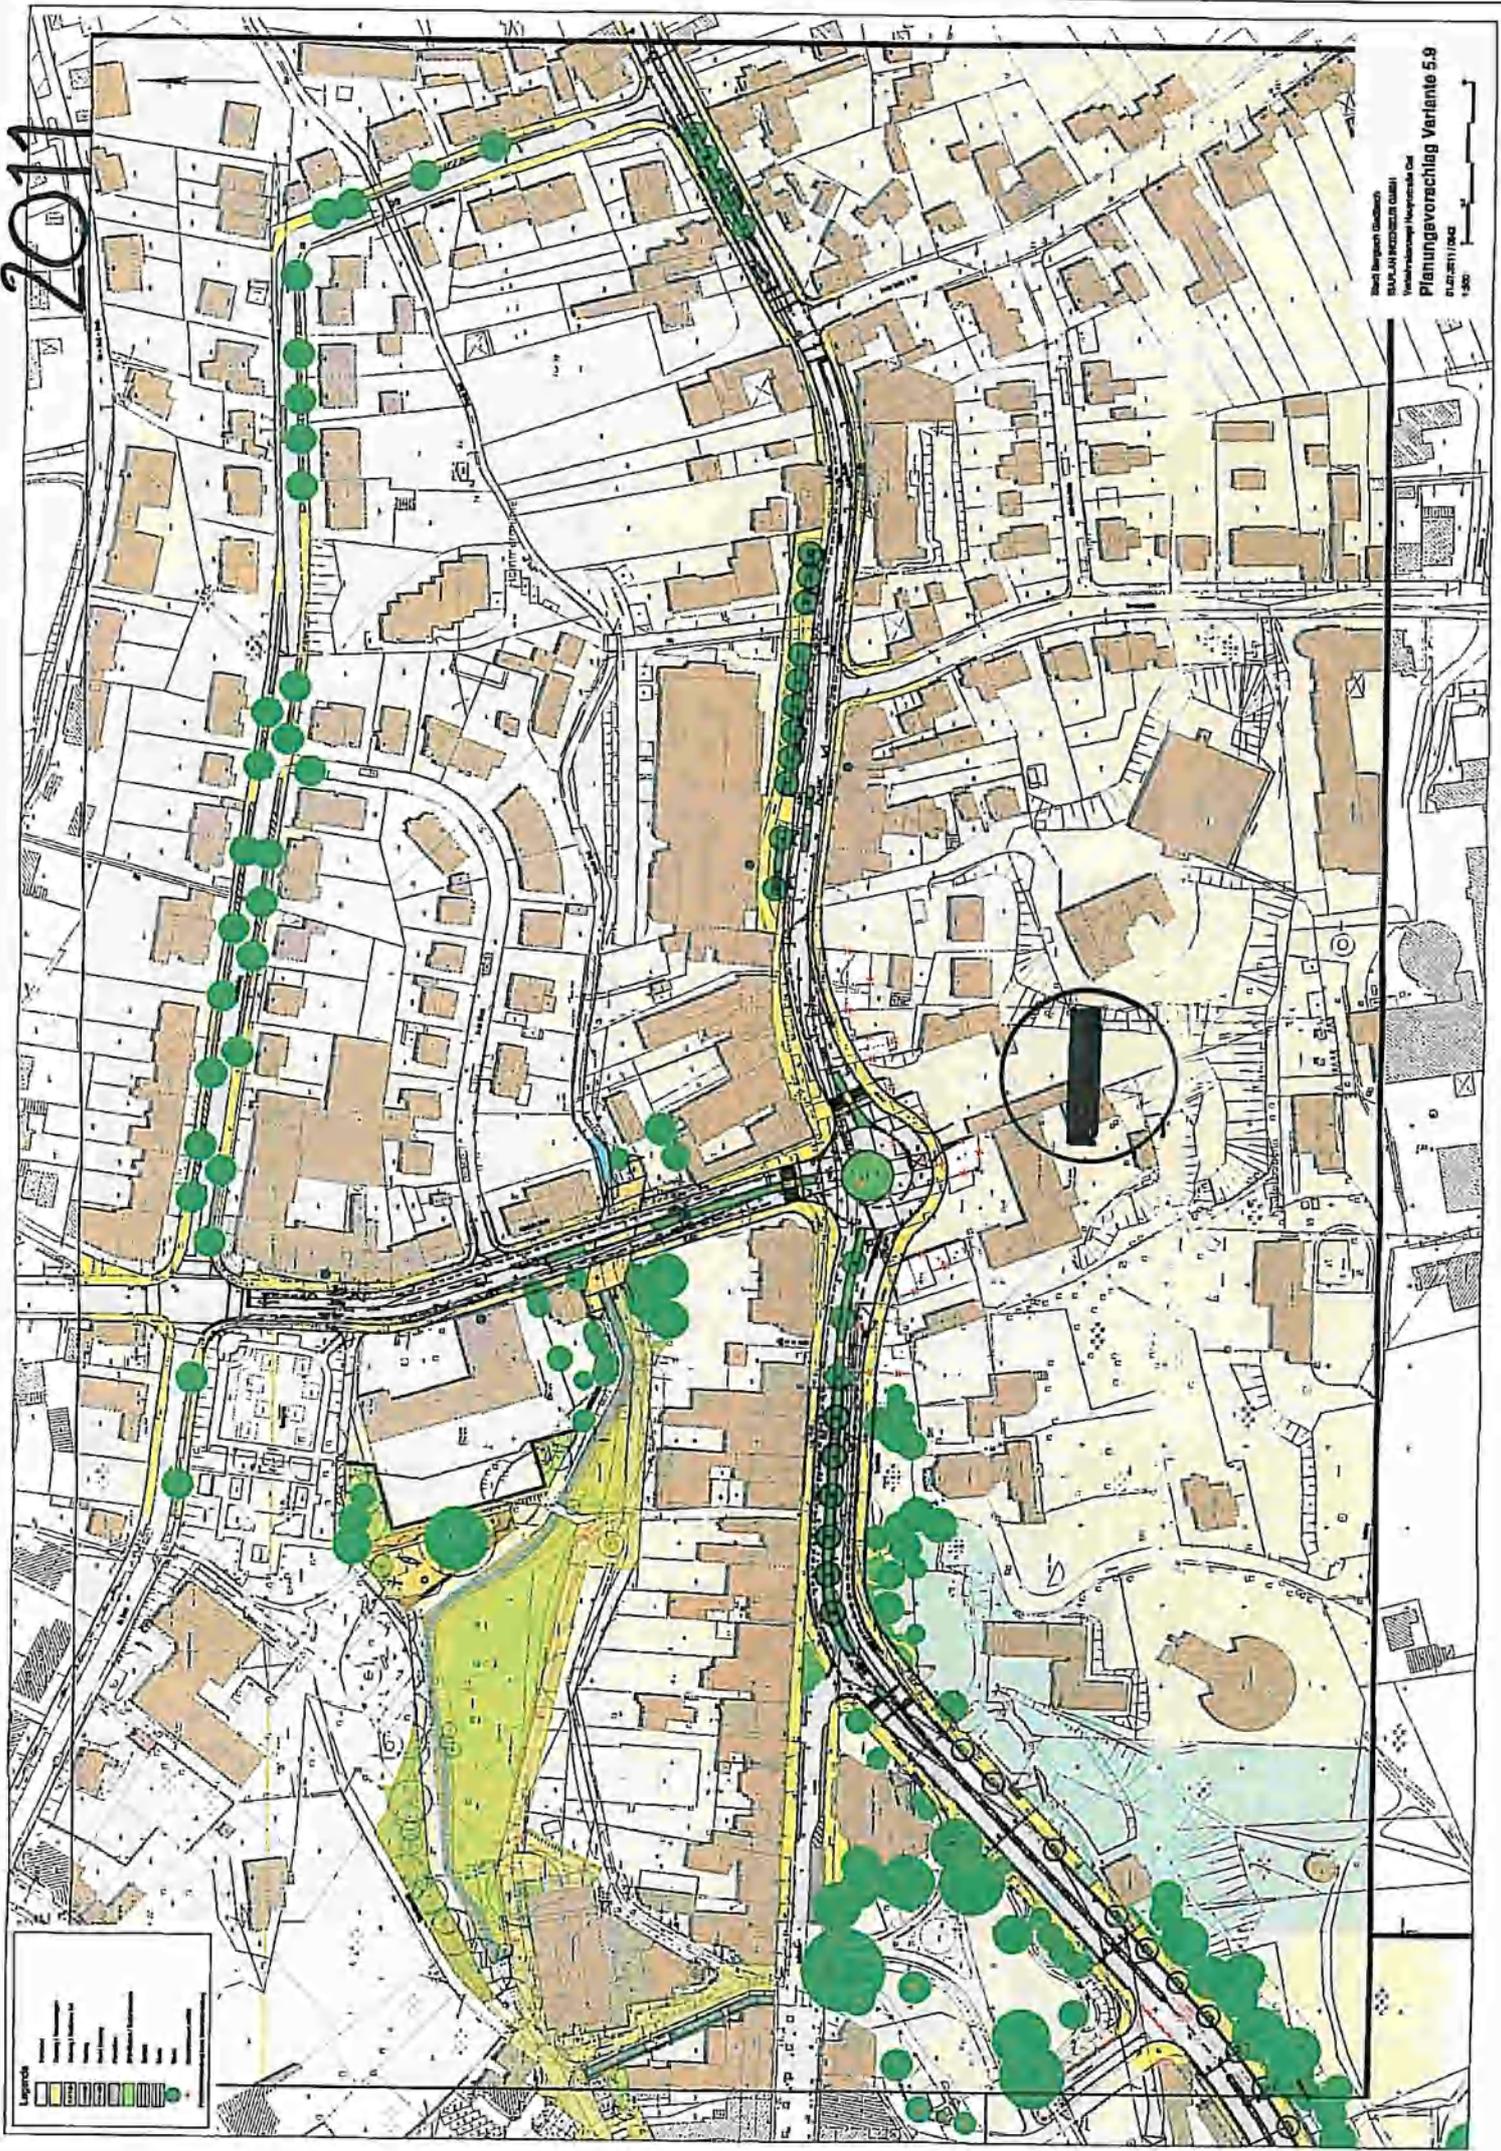


Stadt Bergisch Gladbach  
01.07.2011 / 2012  
1:500  
Planungsvorschlag Variante 5.9

2011

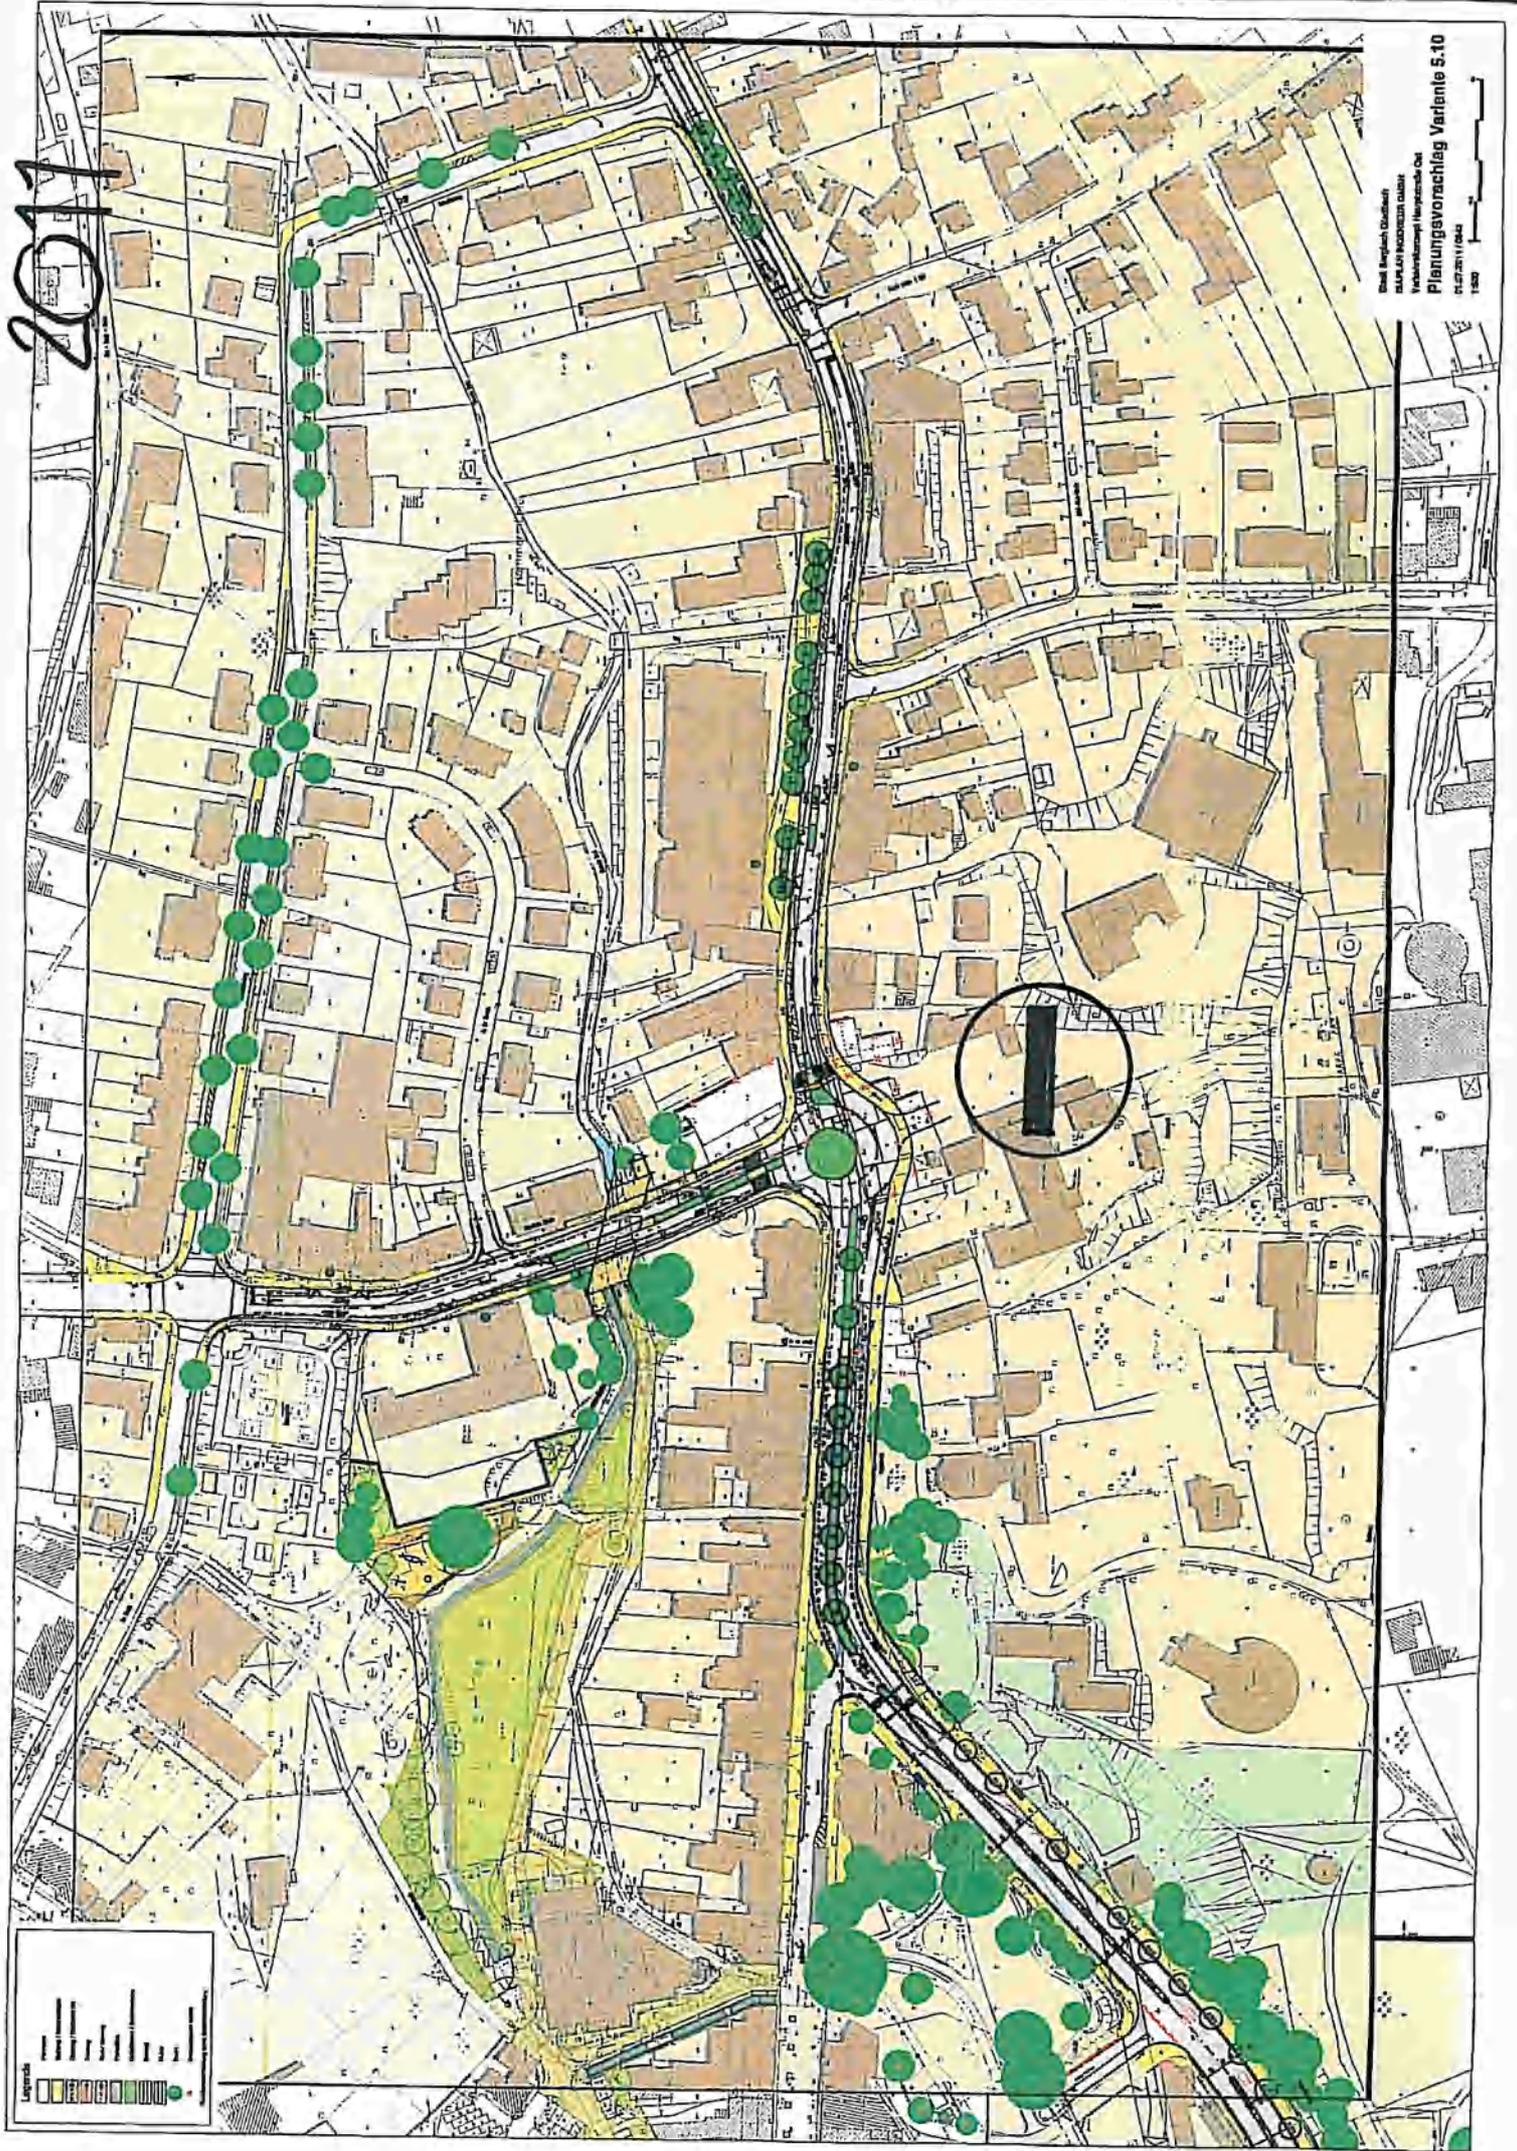


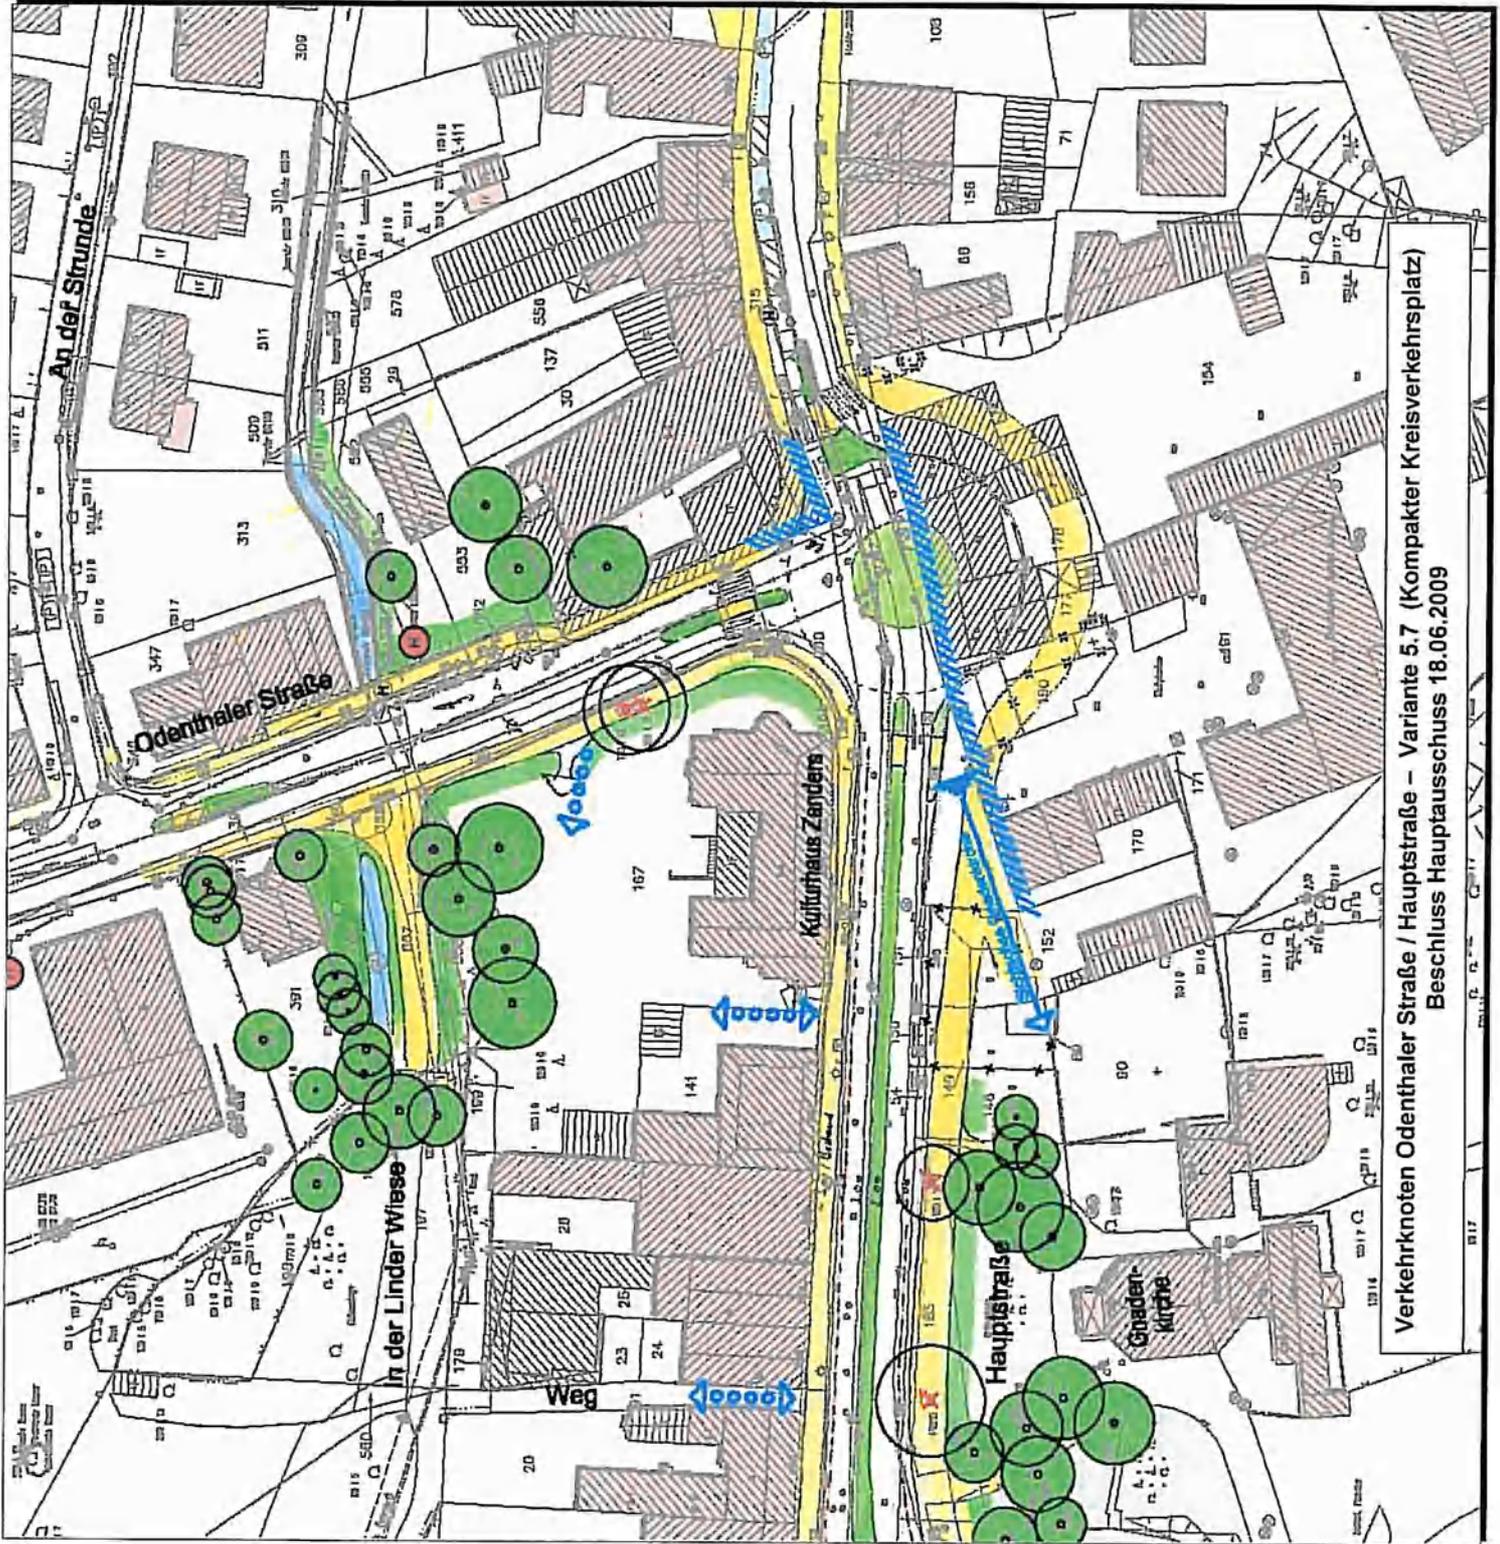

Verkehrsknoten Odenthaler Straße / Hauptstraße – Variante 5.7 (Kompakter Kreisverkehrsplatz)  
Beschluss Hauptausschuss 18.06.2009







1985

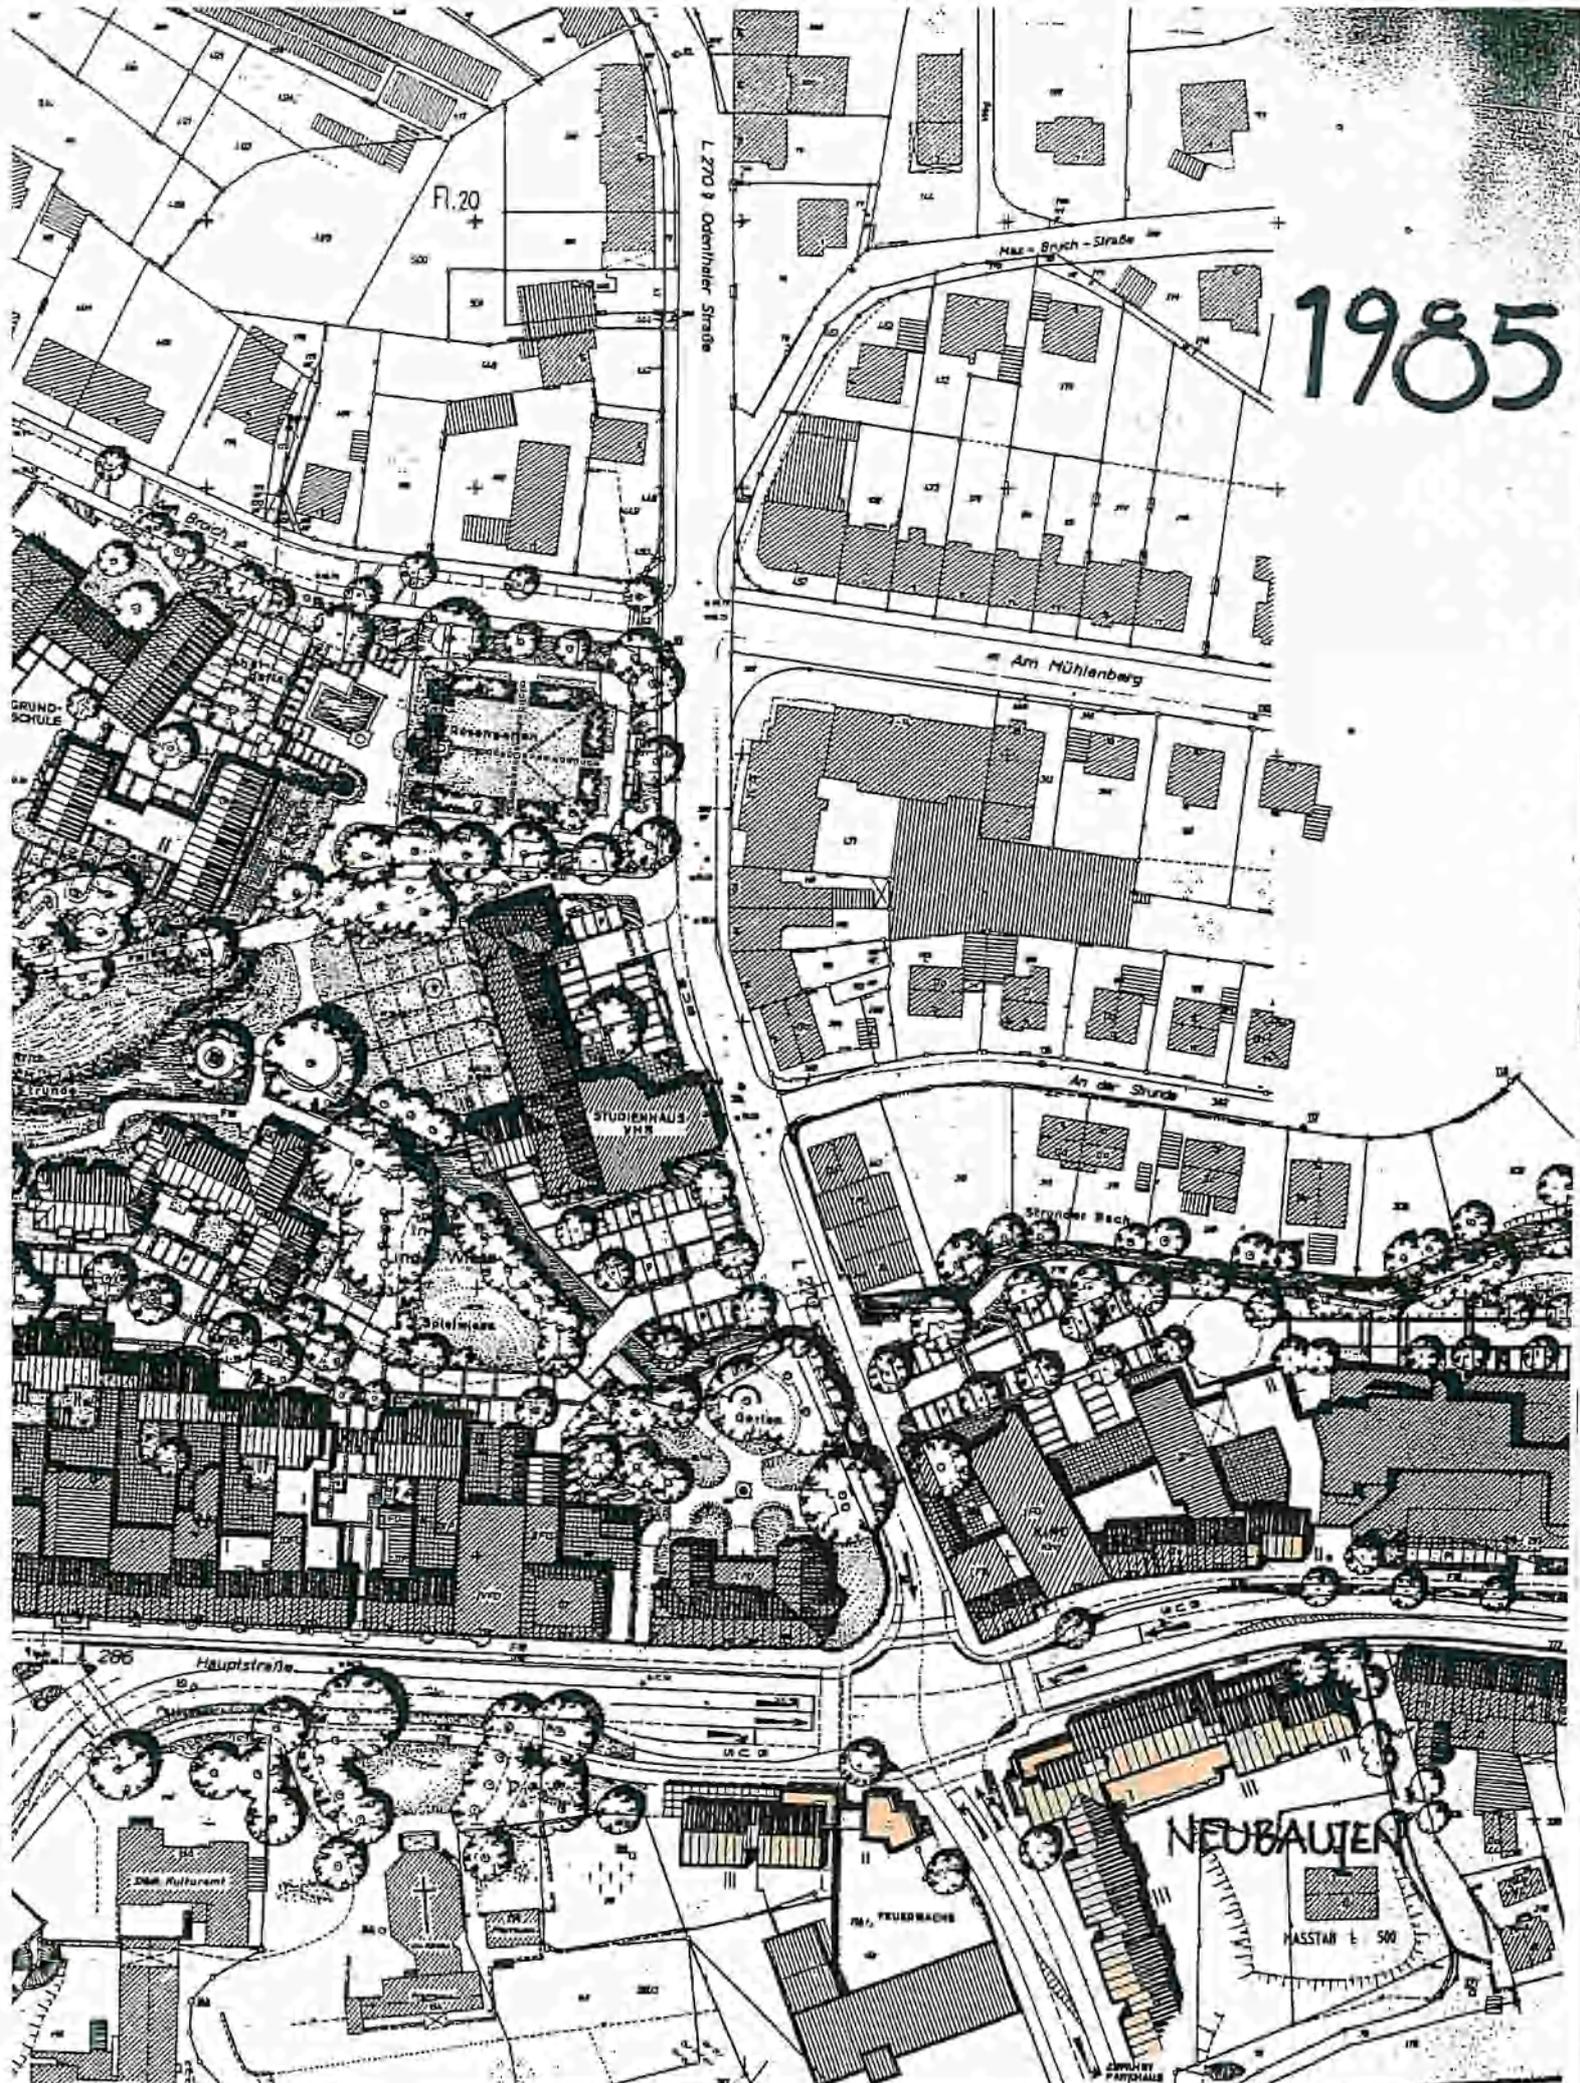

# WISCH GLADBACH BUCHMÜHLE