




Schnitt A-A

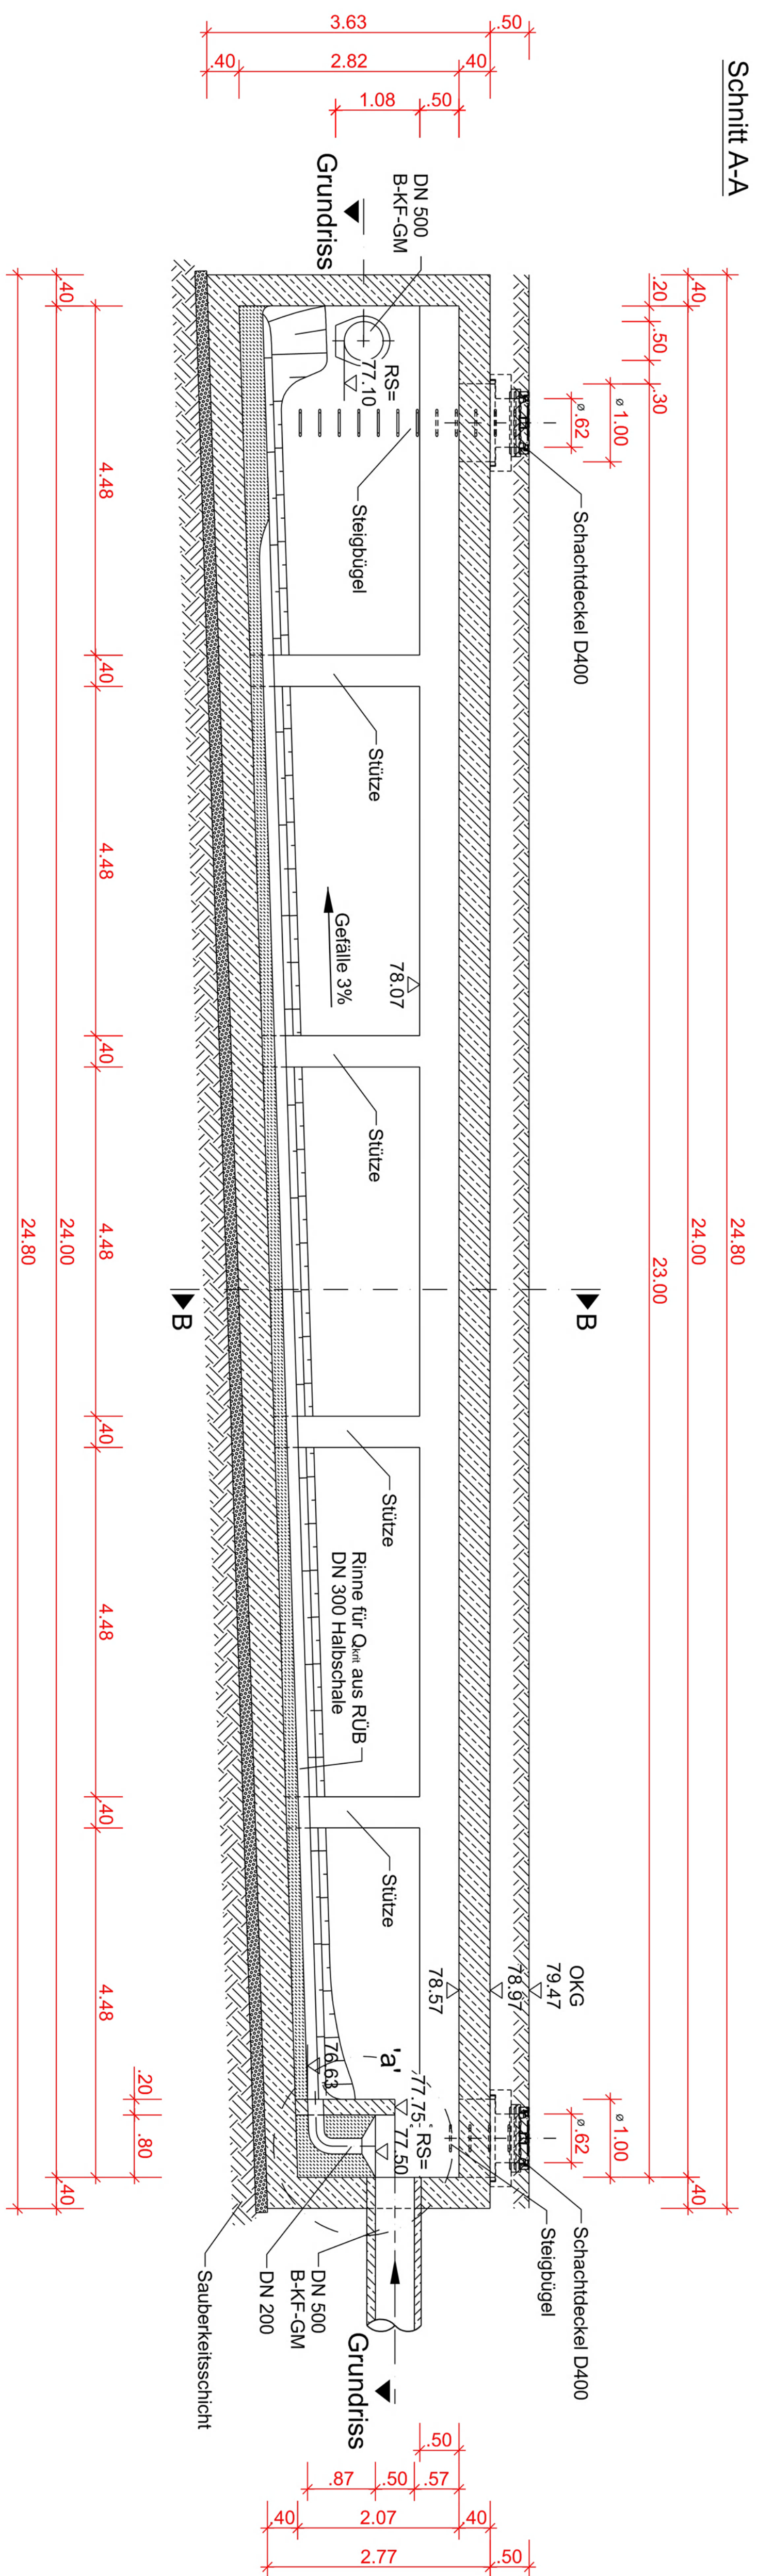

Schnitt B-B

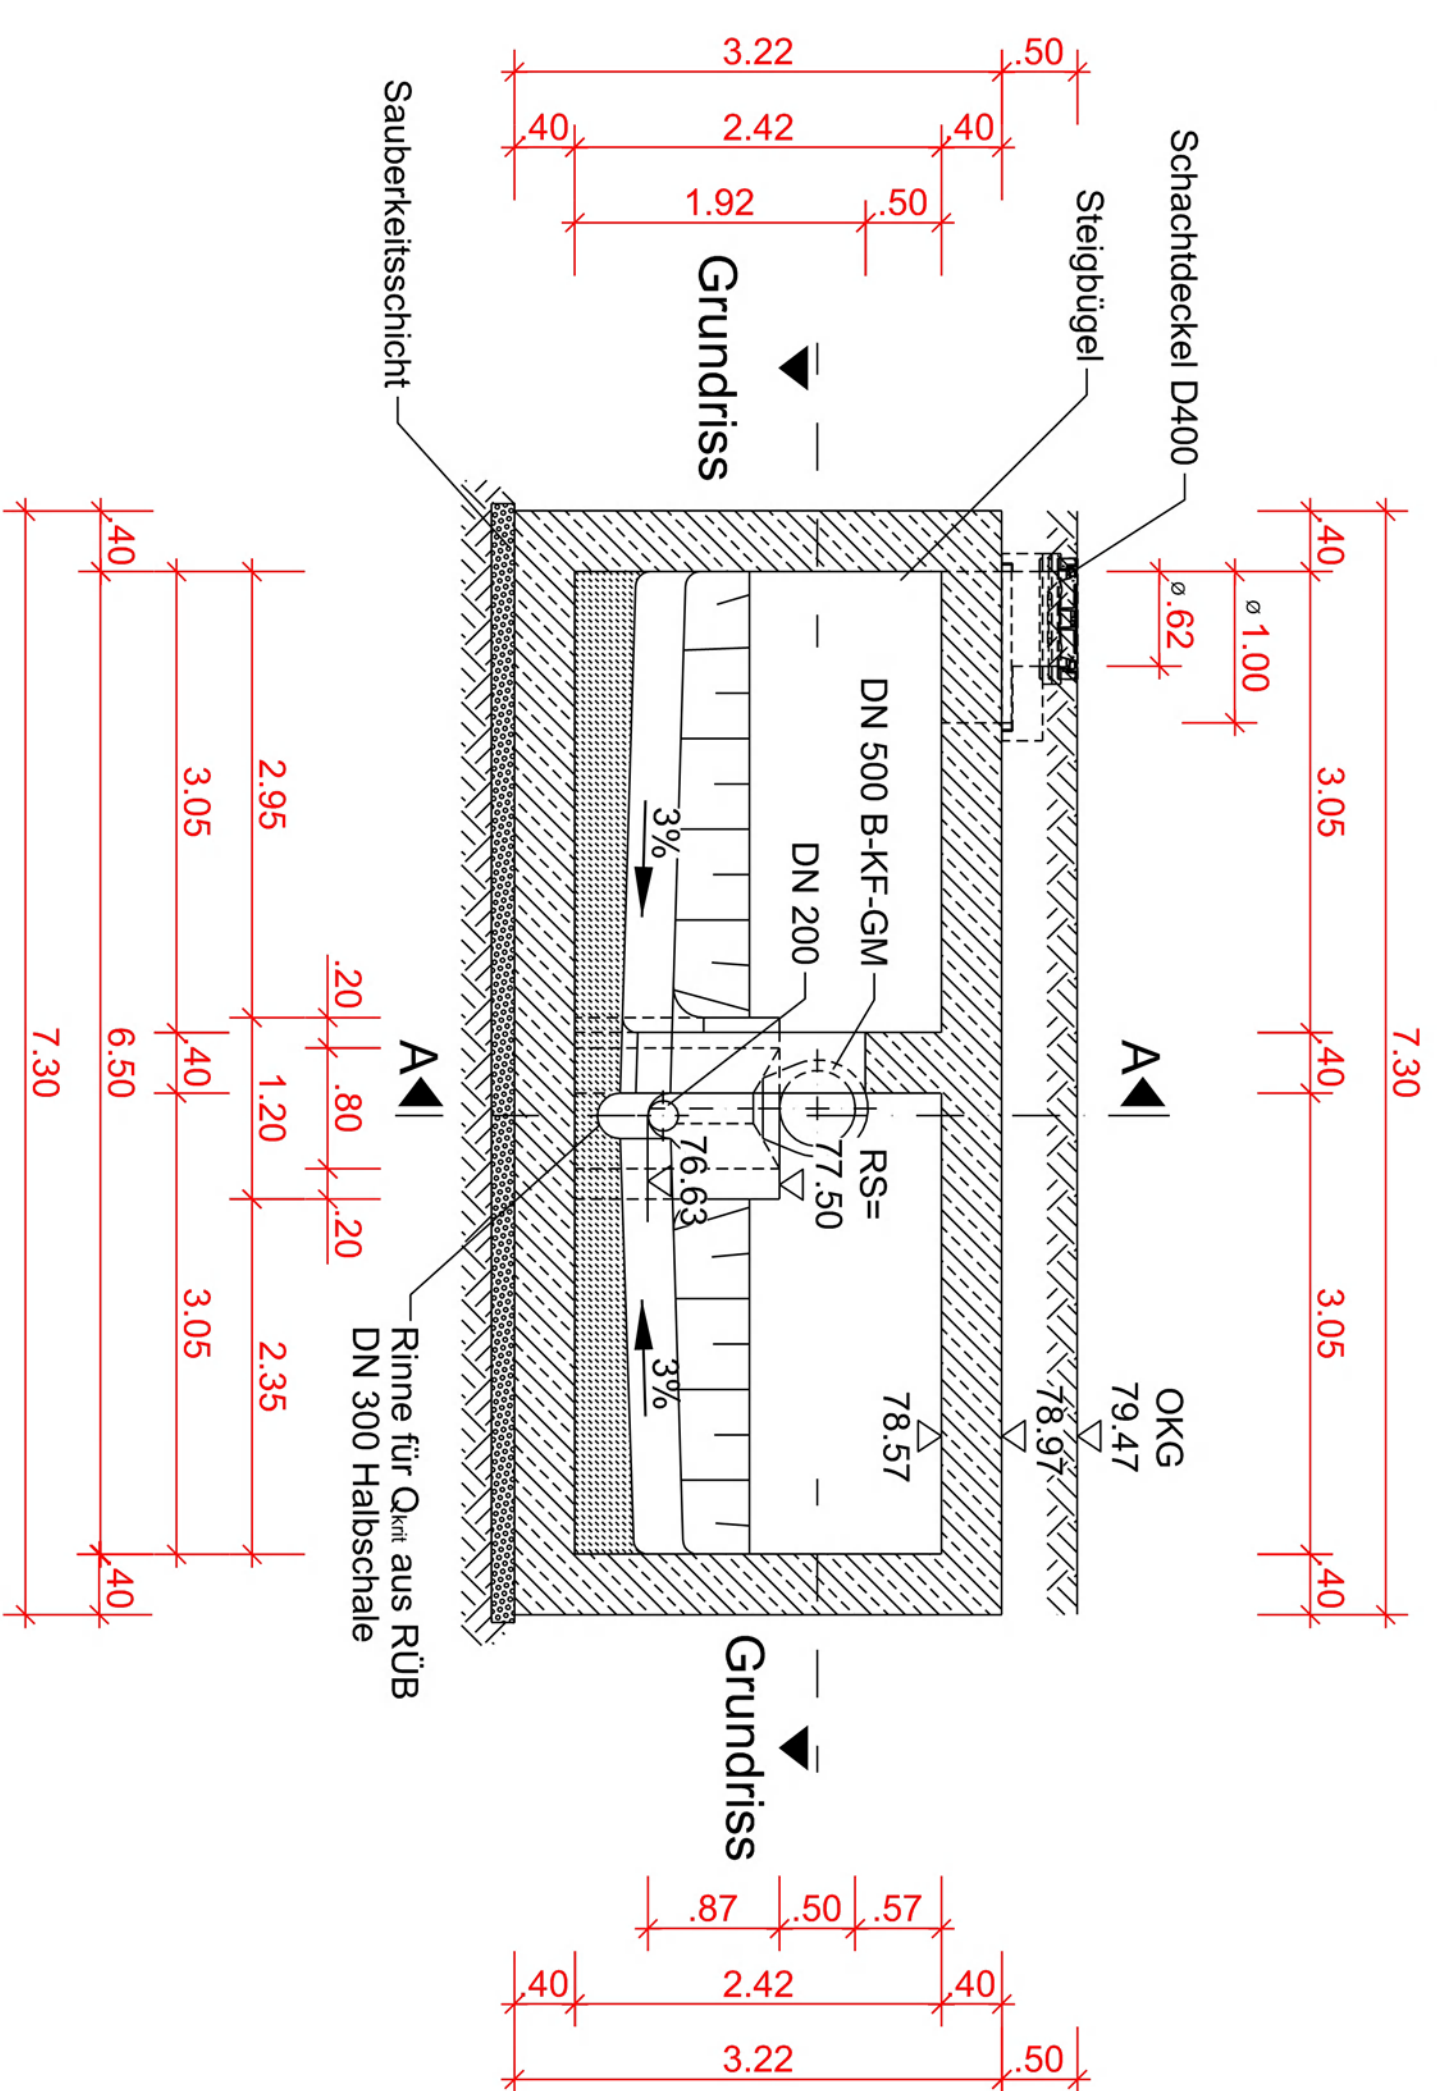


Grundriss

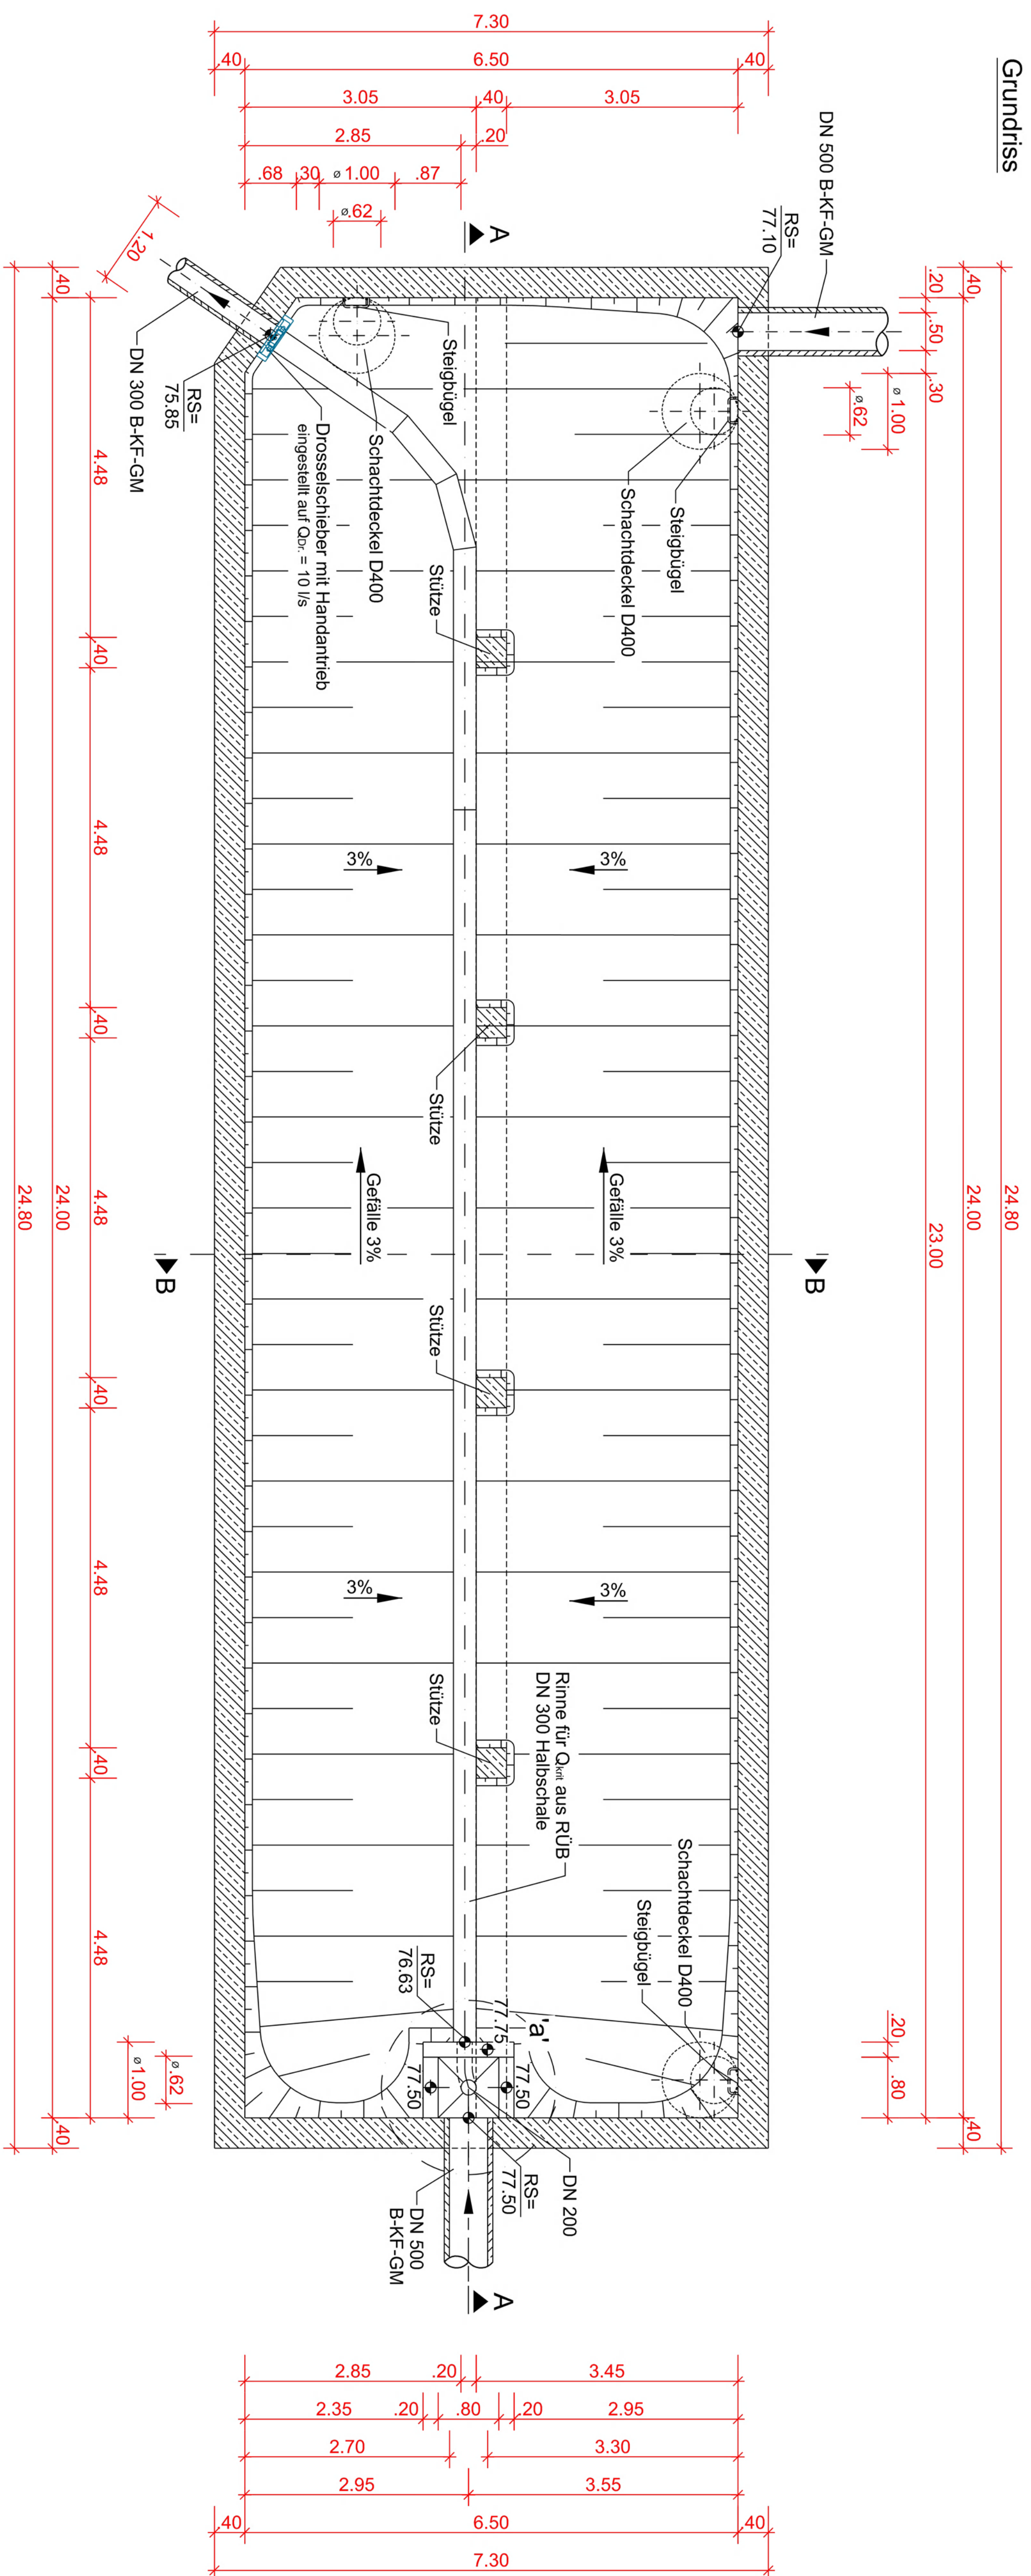

Detail 'a'

M. 1:20

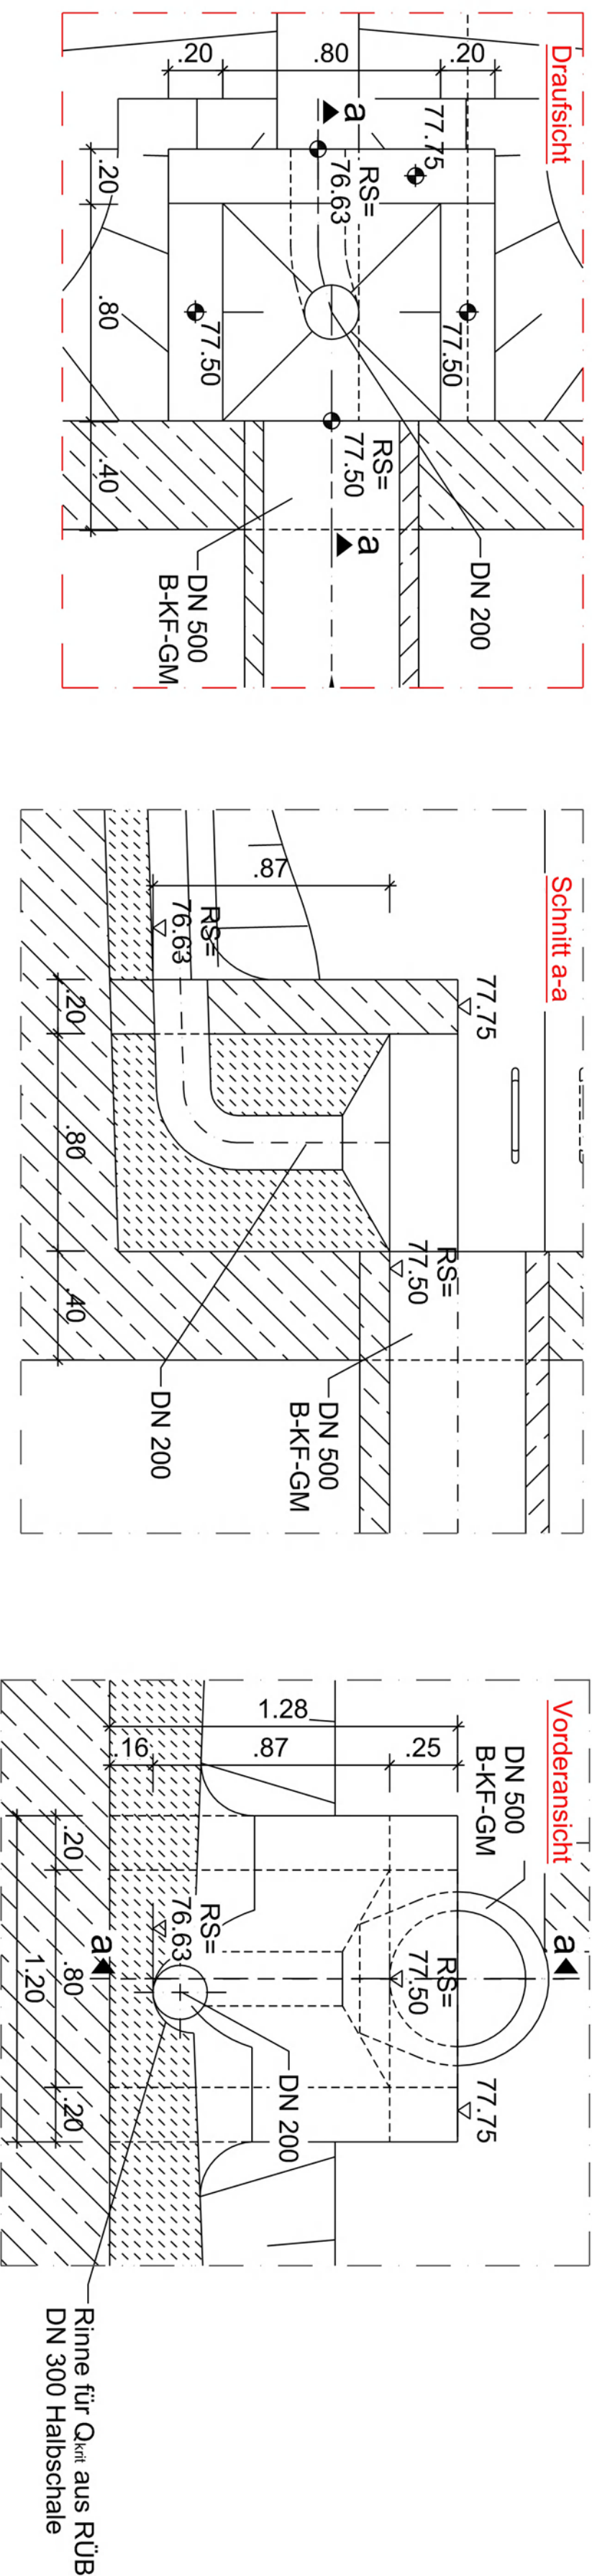

Trinkbornstraße 21
56281 Döhrth
Tel.: 0 67 47 / 93 09-0

Stadt Bergisch Gladbach
Abwasserwerk
Wilhelm-Wagener-Platz
51439 Bergisch Gladbach

Werkleitung:
Bergisch Gladbach, den

Kanalunterhaltung:
Bergisch Gladbach, den

Stadt Bergisch Gladbach
Abwasserwerk

Projekt
Kanalbaumaßnahme Ottostraße / A31

Planinhalt
Los 2: RRB Burgplatz
Bauwerksplan / Bestandsplan: RRB

blue
ing.

Kurfürstenstr. 14
40211 Düsseldorf
Tel.: 0211/542245-0
Fax: 0211/542245-1

Kurfürstenstr. 14
40211 Düsseldorf
Tel.: 0211/542245-0
Fax: 0211/542245-1

bearb./Dat.	LZ/NF	23.12.2014
gepr./Dat.	RD	23.12.2014

Maßstab: 1:50/20

Für die Planung:
Düsseldorf, den 23.12.2017



Stand: 23.12.2011

AutoCAD LT 2009	ZE = m	1050x650

9

1005-5-200